



इलाहाबाद विकास प्राधिकरण



पत्रांक ४०/प्र०अ०-भवन/जोन-२/२०१०-११ दिनांक ०७/०४/२०१२

विनियमितीकरण

५४ विनियमितीकरण उ०प्र० नगर नियोजन तथा विकास अधिनियम १९७३ की धारा ३२ के अन्तर्गत विनियमित किये जा रहे हैं, किन्तु अर्थ यह न समझना चाहिये कि इस श्रृंखला के सम्बन्ध में जिस पर व्यवसायिक शान्त मानचित्र विनियमित किया जा रहा है, इसमें किसी प्रकार या किसी स्थानीय निकाय या इराका स्थानीय अधिकारी या व्यक्ति अथवा फर्म के गालियाना आदेशों पर किसी का कोई अरुण पड़ेगा अर्थात् यह अनुमति किसी के मेडिकल या स्थामित्व के अधिकारों के विरुद्ध कोई प्रमाण न रखेगी।



श्रीमती प्रकाशवती गुप्ता, नीलगुप्ता, श्री विनय गुप्ता एवं श्री विशाल गुप्ता स्थल इलाहाबाद इन्स्युमेंट ट्रस्ट के मूखण्ड संख्या-४३ कासवेध रोड, इलाहाबाद जेन संख्या (२) के अन्तर्गत वास्तविक व्यवसायिक शान्त मानचित्र का विनियमितीकरण निम्नांकित प्रतिबन्धों के अधीन हो जाती है :-

- उ०प्र० नगर नियोजन एवं विकास अधिनियम १९७३ की धारा १५ए (१) के प्रावधानों के अनुरूप पूर्णता प्रमाण पत्र प्राप्त होने के पश्चात् ही उपभोग/अधिभोग किया जायेगा, भवन निर्माण एवं विकसित उपविधि २००९ में उपविधि संख्या-२/१८ एवं ३.१.८ में निर्धारित प्रक्रिया पूर्ण कर पूर्णता प्रमाण पत्र प्राप्त करना आवश्यक है।
- यह स्वीकृति अनन्तित (Provisional) स्वीकृति के रूप में होगी। सभी आवश्यक Mandatory Clearances/N.O.C के शर्त पूर्ण करने के पश्चात्, निर्गत किये जाने वाले 'पूर्णता प्रमाण-पत्र' प्राप्त करने के बाद ही इस परिसर को वास्तविक उपभोग में लाया जा सकेगा।
- स्वामित्व सम्बन्धी किसी भी विवाद पर मानचित्र स्वतः निरस्त समझा जायेगा।
- स्थल पर ४X३ फिट का एक बोर्ड लगाकर स्वीकृति सम्बन्धी विवरण अंकित करना होगा।
- स्थल पर ०५ इंच लगाने योग्य तथा वृक्षों को डरा-भरा रखने का दायित्व आवेदक-समूह का होगा।
- रेनवाटर इन्फेस्टिंग का कार्य पश्चात् के अनुसार पूर्ण कराकर नू-गर्न जल विभाग से अनापत्ति प्राप्त करना अनिवार्य होगा।
- स्थल का अधिभोग/उपभोग स्वीकृत प्रस्तावना के अनुरूप ही किया जायेगा।
- मानचित्र में दर्शित अशान्त भाग को स्वीकृत मानचित्र प्राप्त होने के १५ दिनों के अन्दर अपने हार्ने-खर्च से स्वतः ध्वस्त कराकर इ०वि०प्र० को अवगत कराना होगा, अन्यथा प्राधिकरण द्वारा उक्त भाग ध्वस्त कर दिया जायेगा एवं इस पर होने वाला व्यय भू-राजस्व के बकाये की कटौति वसूल लिया जायेगा, इस हेतु दिने १५ अथवा पत्र दिनांक ०९.०१.२०१२ का अक्षरशः पालन करना होगा।
- बेसमेन्ट के अशान्त भाग को भी स्वीकृत मानचित्र प्राप्त होने के १५ दिनों के अन्दर मिट्टी एवं बालू से भराकर प्राधिकरण को अवगत कराना होगा।
- बेसमेन्ट का उपयोग सड़क पार्किंग के प्रयोजन हेतु ही किया जायेगा, अन्यथा की स्थिति में उ०प्र० नगर नियोजन एवं विकास अधिनियम १९७३ की सुसंगत धाराओं के तहत प्रभावी कार्यवाही की जायेगी, जिसकी सम्पूर्ण जिम्मेदारी आपकी होगी।
- आप द्वारा प्रासंगिक स्थल से सड़क पीछे के भाग में (Detach) भी निर्माण कार्य किया गया है, जिसका विनियमितीकरण कराना आवश्यक होगा, इस हेतु स्वामित्व साबन्दी कनिसेखों के साथ आवश्यक औपचारिकताये पूर्ण कराकर मानचित्र स्वीकृत कराना आवश्यक होगा।

Continued

1/11/2012
7/14/2012

९५५५१८२५३१

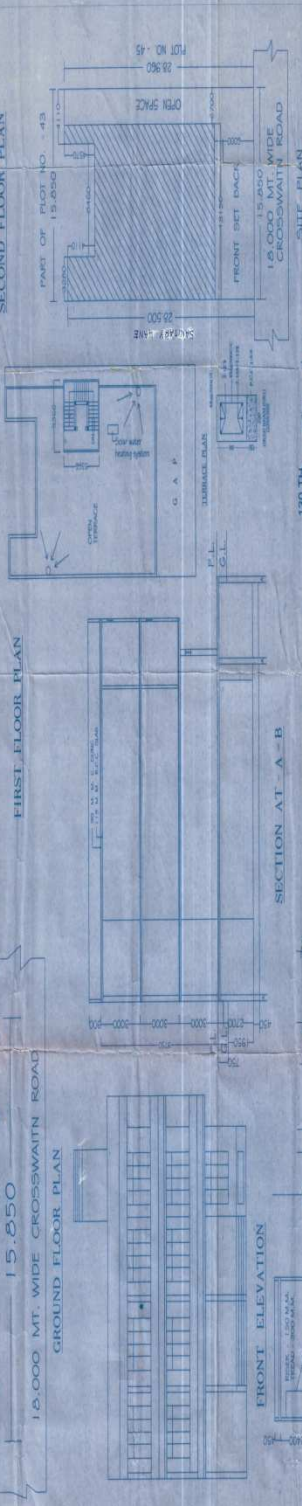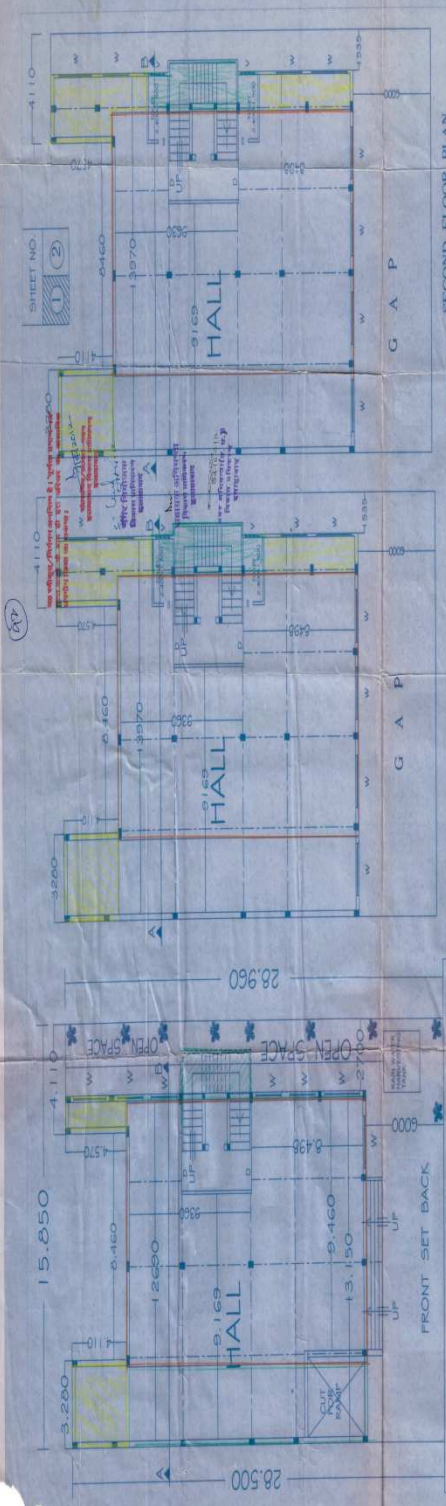

FRONT ELEVATION

SECTION AT A-B

STAIR SECTION




TOTAL AREA OF PLOT - 415.64 SQ. MT. (IN 50.00 MT.)			

SANCTIONED AND COMPOUNDING BUILDING PLAN OF PLOT NO. 43
 DEVELOPED BY ALLAHABAD IMPROVEMENT TRUST ALLAHABAD
 OWNER SMT. V. PRAKASH WATI GUPTA
 SMT. NEELAM GUPTA
 SRI - VISHAL GUPTA
 SCALE - 1/100
 DRAWN BY: [Signature]
 CHECKED BY: [Signature]

SANCTIONED AND COMPOUNDING BUILDING PLAN OF PLOT NO. - 43
 CROSSWAITH ROAD DISTT. ALLAHABAD DEVELOPED
 BY ALLAHABAD IMPROVEMENT TRUST ALLAHABAD
 OWNER - SMT. PRAKASH WATI GUPTA. SRI. VINAY GUPTA
 SMT. NEELAM GUPTA. SRI. VISHAL GUPTA. SCALE - 1:100

BASEMENT FLOOR PLAN (PARKING)

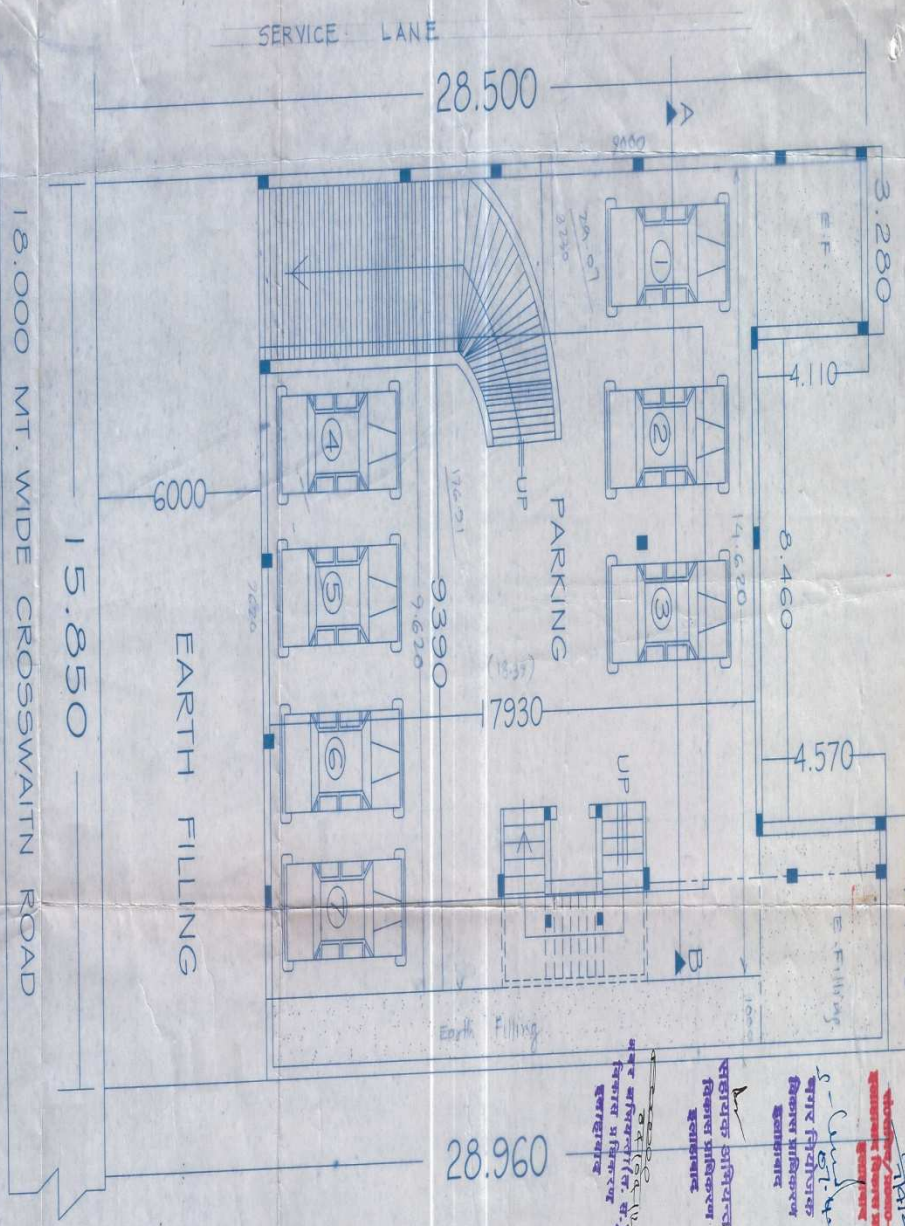

(91) 15.850


SHEET NO. 1 2

Prof. Dr. V. K. Singh
 - N. D. Singh
 - V. K. Singh

AWA ARCHITECTS (Ph. 501748)
 Architects, Planners, Structural Design
 A. D. A. Road, N. M. Road, Allahabad
 300/192 A, D. Road, Allahabad